


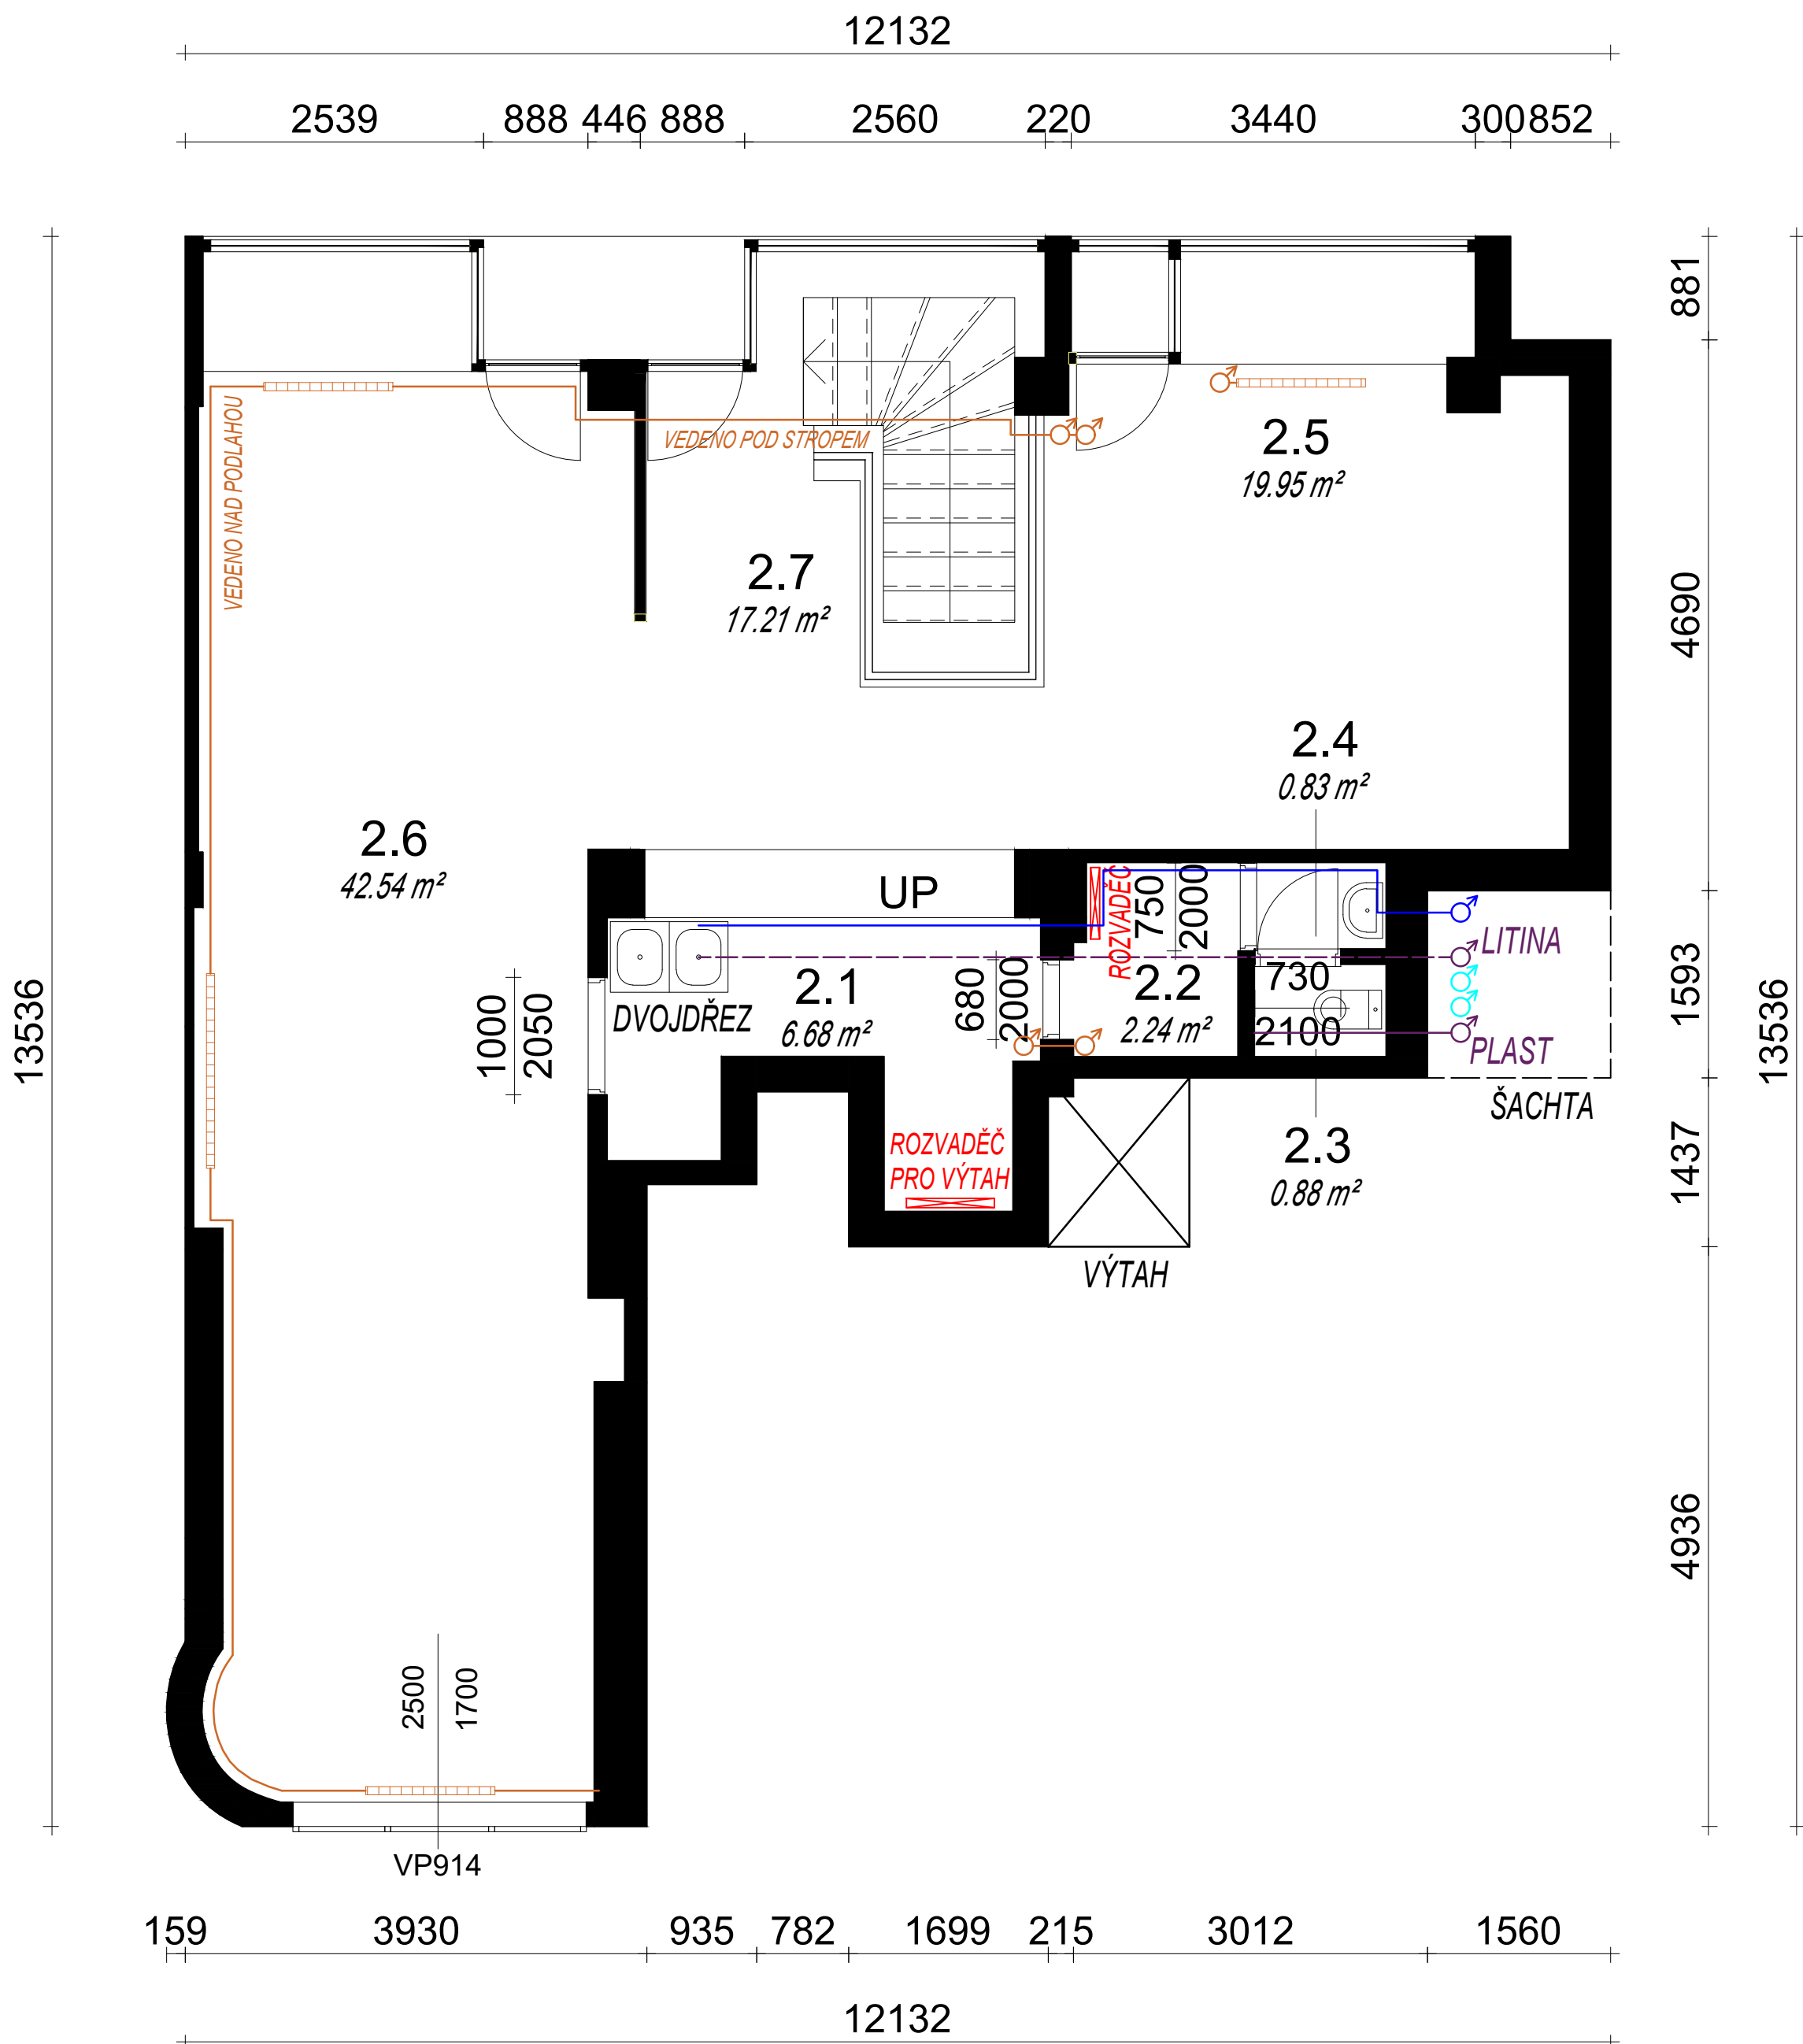

1. NADZEMNÍ PODLAŽÍ - SEZNAM MÍSTNOSTÍ			
Označení místnosti	Plocha	Čistý objem	Úroveň
2.1	6.68 m ²	20.38 m ³	1. NADZEMNÍ PODLAŽÍ
2.2	2.24 m ²	6.82 m ³	1. NADZEMNÍ PODLAŽÍ
2.3	0.88 m ²	2.69 m ³	1. NADZEMNÍ PODLAŽÍ
2.4	0.83 m ²	2.52 m ³	1. NADZEMNÍ PODLAŽÍ
2.5	19.95 m ²	60.81 m ³	1. NADZEMNÍ PODLAŽÍ
2.6	42.54 m ²	129.65 m ³	1. NADZEMNÍ PODLAŽÍ
2.7	17.21 m ²	52.46 m ³	1. NADZEMNÍ PODLAŽÍ

- LEGENDA:
- STÁVAJÍCÍ SMÍŠENÉ ZDIVO
 - TEPLOVODNÍ POTRUBÍ
 - VODOVODNÍ POTRUBÍ
 - PŘEDPOKLÁDANÁ TRASA KANALIZAČNÍHO POTRUBÍ
 - KANALIZAČNÍ POTRUBÍ
 - VZT ROZVOD
 - STOUPAJÍCÍ VZT POTRUBÍ
 - STOUPAJÍCÍ VODOVODNÍ POTRUBÍ
 - STOUPAJÍCÍ TEPLOVODNÍ POTRUBÍ
 - STOUPACÍ POTRUBÍ KANALIZACE – LITINA/PLAST
 - VENTILÁTOR
 - VĚTRACÍ MŘÍŽKA
 - OTOPNÉ TĚLESO
 - ELEKTRICKÉ OTOPNÉ TĚLESO

POZNÁMKY:		STUPEŇ DOKUMENTACE:	
KÓTOVÁNÍ A TRASY ROZVODŮ JSOU POUZE ORIENTAČNÍ, VÝKRES NESLOUŽÍ JAKO ZÁVAZNÁ DOKUMENTACE.		DOKUMENTACE SKUTEČNÉHO PROVEDENÍ STAVBY	
HLAVNÍ PROJEKTANT ING. ARCH. VOJTĚCH POŠMOURNÝ		SCHVÁLIL JAN PETR	
ZPRACOVAL ING. KAMILA KOBZOVÁ		INVESTOR HLAVNÍ MĚSTO PRAHA, MĚSTSKÁ ČÁST PRAHA 1, VODIČKOVA 681/18, 110 00 PRAHA 1 – NOVÉ MĚSTO	
AKCE ZAKRESLENÍ STÁVAJÍCÍHO NEBYTOVÉHO PROSTORU Č. 101, BENEDIKTSKÁ 722/11, 110 00 PRAHA 1 – STARÉ MĚSTO		FORMAT	A2
		MĚŘITKO	1:50
		DATUM	01/2025
		Č. VÝKRESU D.2	Č. PARÉ
NÁZEV VÝKRESU PŮDORYS 1.NP			