


LEGENDA MÍSTNOSTÍ:

OZN.	účel místnosti	plocha [m <sup>2</sup> ]	podlaha	strop
0.1	VINÁRNA	86,72	Keram. dlažba	SDK podhled s.v. = 2700(2400)mm
0.2	KUCHYŇ	16,82	Keram. dlažba	SDK podhled s.v. = 2700mm
0.3	KUCHYŇ	3,12	Keram. dlažba	SDK podhled s.v. = 2700mm
0.4	ARCHIV VÍN	11,25	Keram. dlažba	SDK podhled s.v. = 2700mm
0.5	CHODBA	4,75	Keram. dlažba	SDK podhled s.v. = 2700mm
0.6	CHODBA	4,10	Keram. dlažba	akustický podhled s.v. = 2350mm
0.8	WC - ZAMĚSTNANCI	2,72	Keram. dlažba	akustický podhled s.v. = 2350mm
0.9	PŘEDSÍŇ WC	1,68	Keram. dlažba	akustický podhled s.v. = 2350mm
0.10	WC - MUŽI	2,15	Keram. dlažba	akustický podhled s.v. = 2350mm
0.11	WC - MUŽI	1,17	Keram. dlažba	akustický podhled s.v. = 2350mm
0.12	PŘEDSÍŇ WC	2,55	Keram. dlažba	akustický podhled s.v. = 2350mm
0.13	WC - ŽENY	1,40	Keram. dlažba	akustický podhled s.v. = 2350mm
0.14	WC - ŽENY	1,40	Keram. dlažba	akustický podhled s.v. = 2350mm
0.15	PŘÍRUČNÍ SKLAD	4,50	Keram. dlažba	stávající klenba s.v. = 3740mm

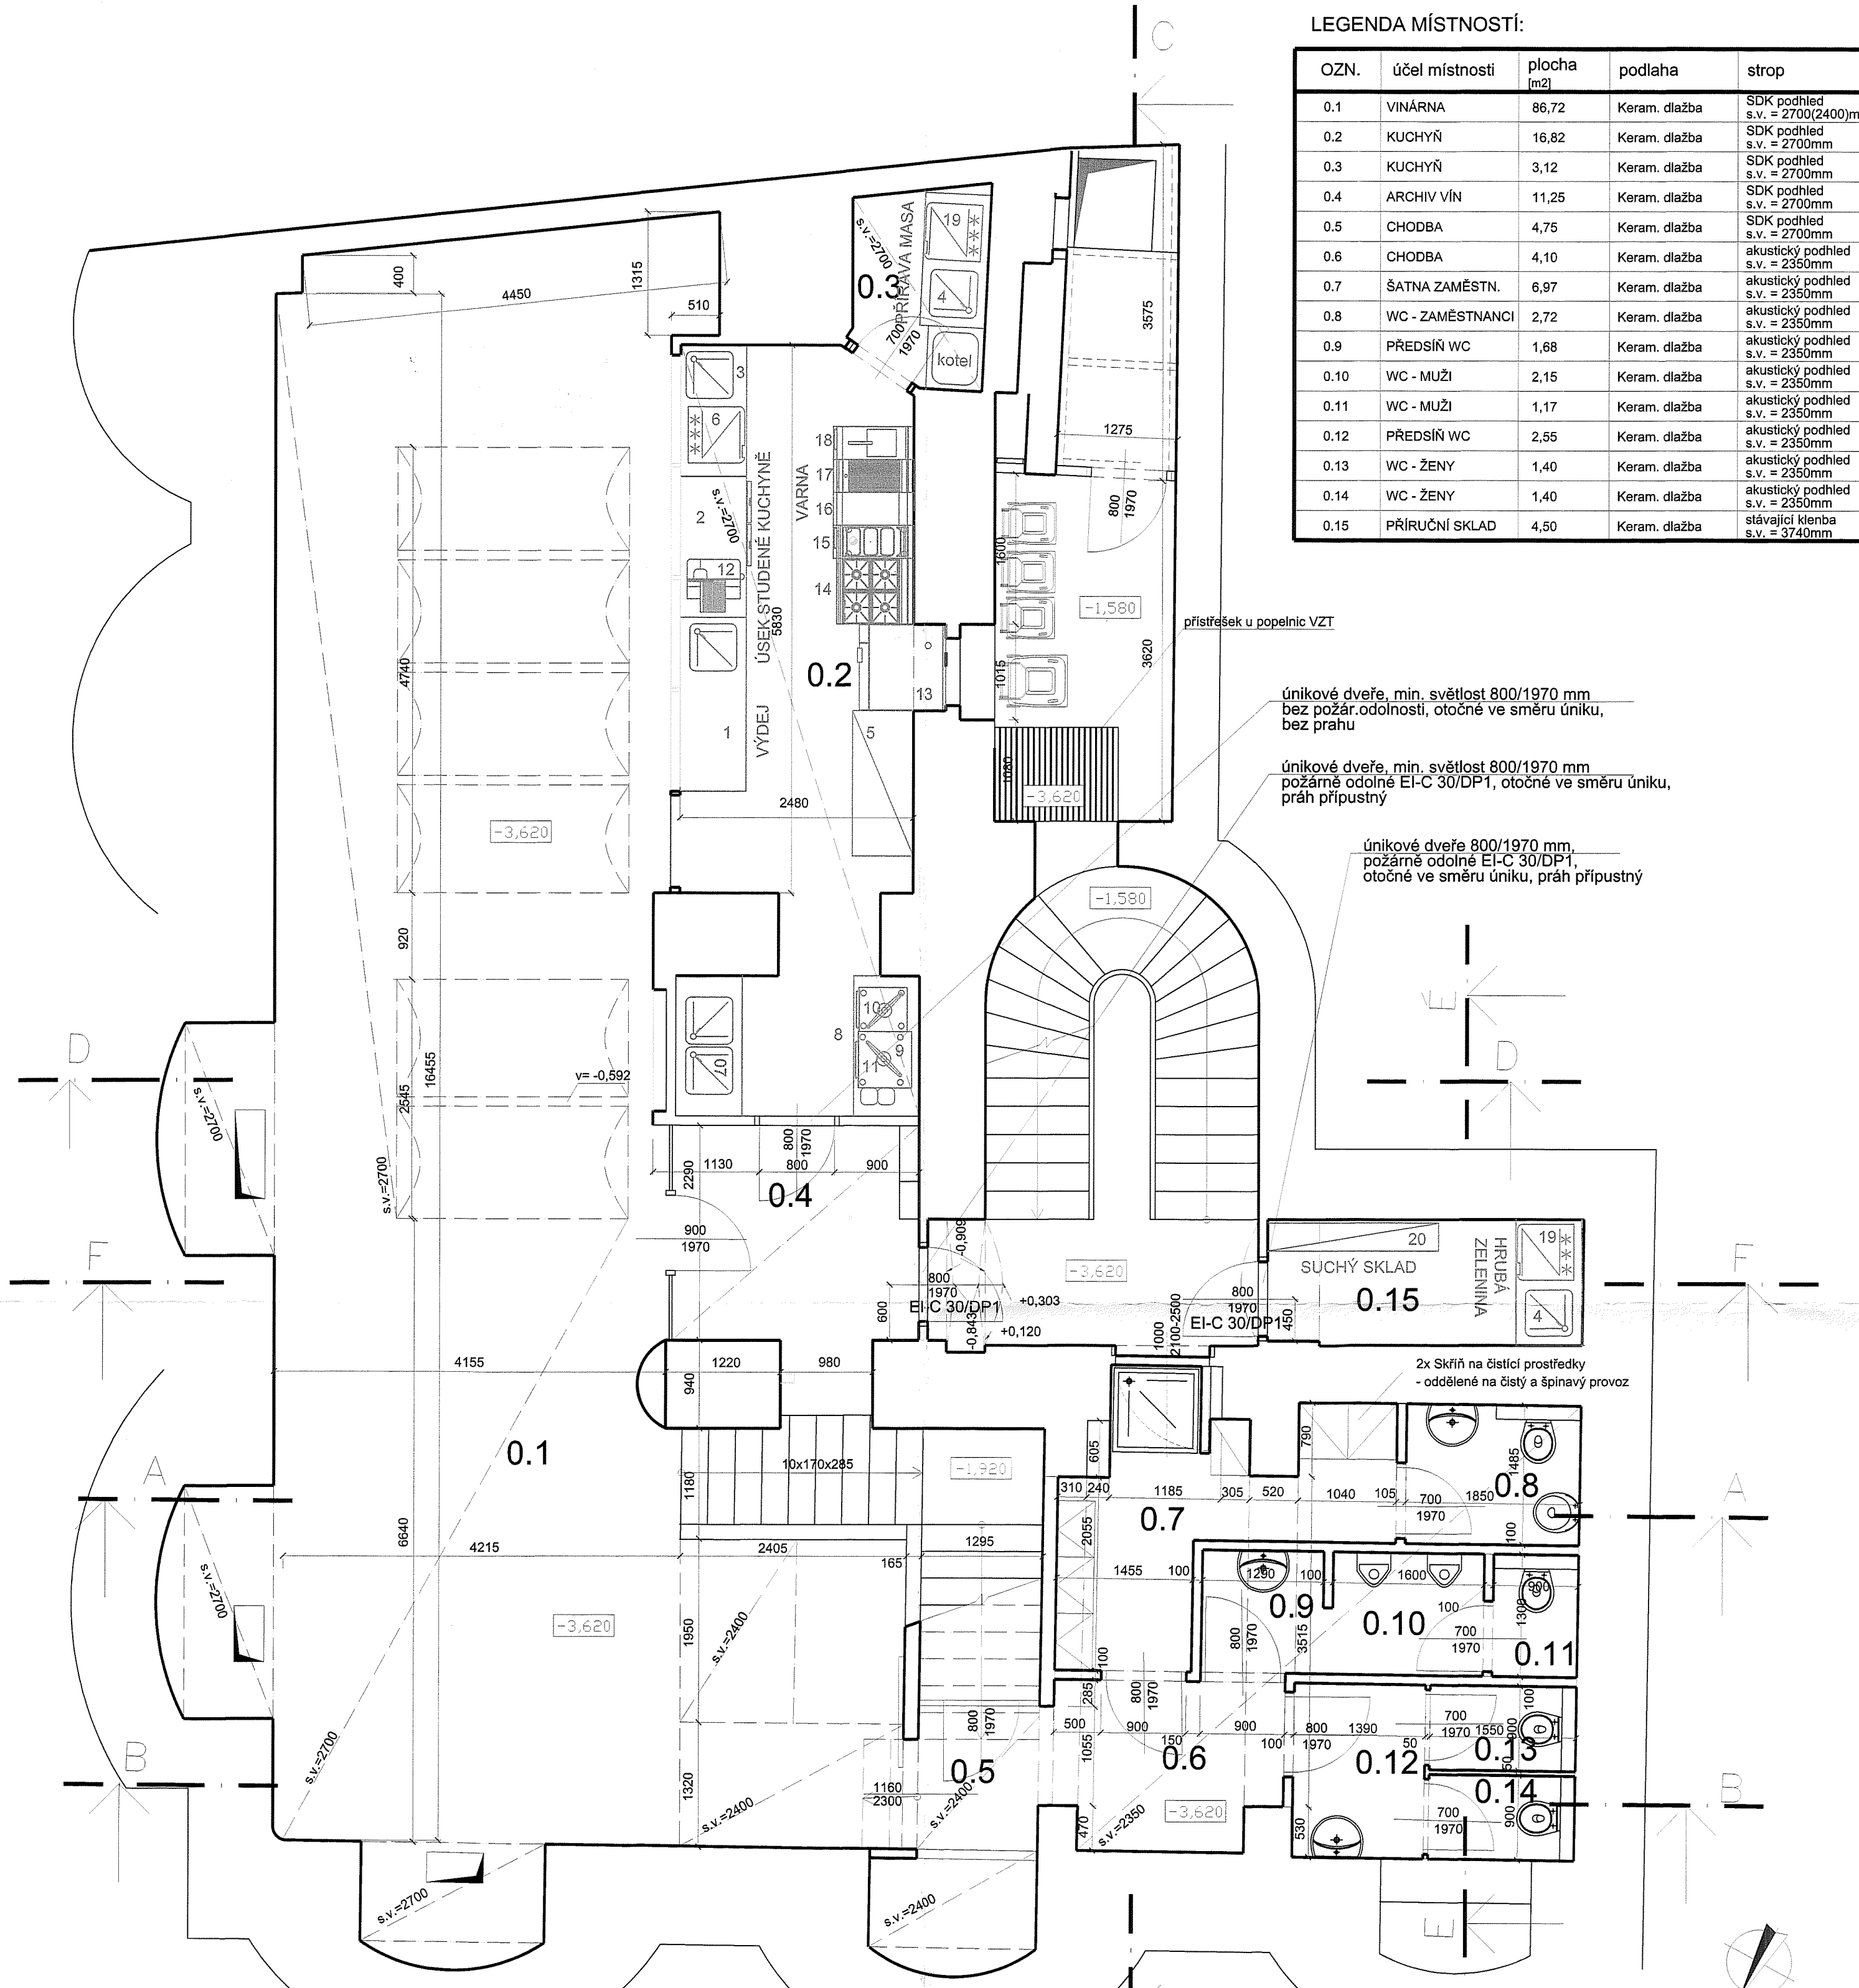

únikové dveře, min. světlost 800/1970 mm bez požár.odolnosti, otočné ve směru úniku, bez prahu

únikové dveře, min. světlost 800/1970 mm požárně odolné EI-C 30/DP1, otočné ve směru úniku, práh přípustný

únikové dveře 800/1970 mm, požárně odolné EI-C 30/DP1, otočné ve směru úniku, práh přípustný

VÝKRES SKUTEČNÉHO PROVEDENÍ

název stavby: **Stavební úpravy a změna užívání části stávající stavby v 1.PP+1.NP**

místo stavby: **Štupartská 769 / 18, Praha 1, parc.č. 605, k.ú. Staré Město**

investor: **VINOdiVINO s.r.o. Jeseniova 2770 / 56, 130 00 Praha 3**

šeno  
vystavby ÚMČ P1  
kolaudační stavby  
17.4.2013  
i. Vyst. 179318/2012/VYS-Š - 1/769  
H.



Zhotovitel:	Praga Studio s.r.o. Bořivojova 101 Praha 3, 130 00		
Investor:	VINOdiVINO s.r.o., Jeseniova 2770/56, Praha 3, 130 00		
Akce:	ZMĚNA STAVBY - Štupartská 769, parc.č. 605, k.ú. Praha		
Autor projektu:	Dott. Arch. Giovanni Maria Facchini	Výkres č.:	<b>C.1</b>
Vypracoval:	Ing. Kamila Michlová	Měřítko:	1:50
Zodp. projektant:	Dott. Arch. Giovanni Maria Facchini	Datum:	02/2011
Název:	PŮDORYS 1.PP	Stupeň:	DSP

zpracovatel projektové části	<b>EP EUROPROJEKT S.r.o.</b> Kudrnova 144/17, 130 00 Praha 5, tel: 257 213 206, fax: 257 213 723 Kolmá 130 00 Praha 9, tel: 266 109 112, fax: 266 109 110		
generální projektant:	<b>EP EUROPROJEKT S.r.o.</b> Kudrnova 144/17, 130 00 Praha 5, tel: 257 213 206, fax: 257 213 723 Kolmá 3, 130 00 Praha 9, tel: 266 109 112, fax: 266 109 110		
projektant:	Ing. Pavel Protiva	kontakt:	telefon: +420 266 109 119, protiva@europrojekt.com
vedení projektu:	Ing. Pavel Protiva	kontakt:	telefon: +420 266 109 119, protiva@europrojekt.com
objekt - profese:	F.1.1 - Stavebně architektonické řešení	formát:	10 A4
stupeň dokumentace:	Projekt pro povolení změny stavby	měřítko:	1 : 50
číslo zakázky:	765	datum:	12 / 2012
název:	<b>Stavební část Půdorys 1.PP</b>		číslo přílohy: <b>St-01</b>