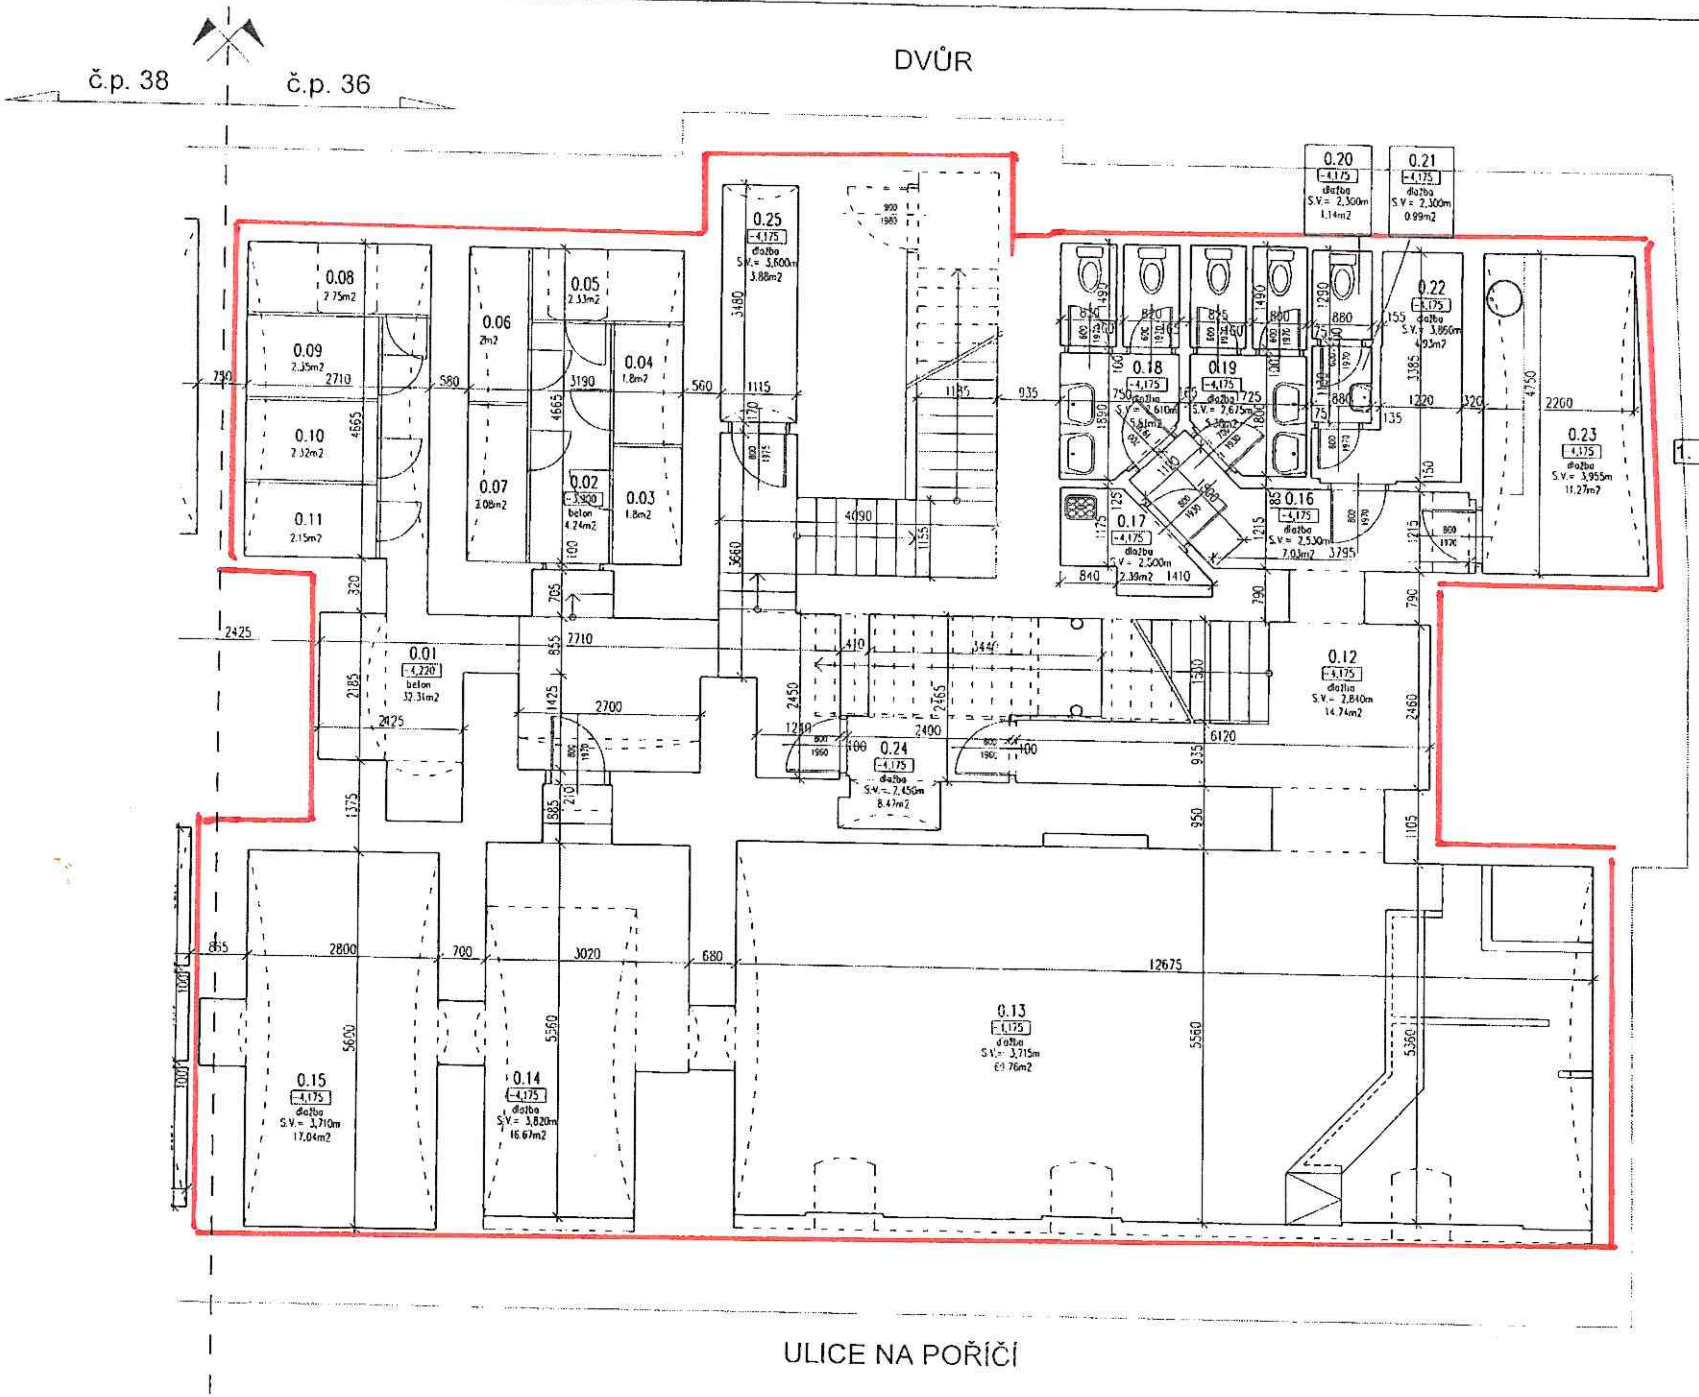


1. P

| TABULKA MÍSTNOSTÍ | | |
|---|---|---|
| Č.M. | NÁZEV MÍSTNOSTÍ | m² |
| | SPOLEČNÉ PROSTORY | |
| 0.01 | CHODBA+SCHODIŠTĚ | 32,31 |
| 0.02 | CHODBA | 4,24 |
| 0.03 | SKLEPNÍ KÓJE BYT č. 7-2 | 1,80 |
| 0.04 | SKLEPNÍ KÓJE BYT č. 6-1 | 1,80 |
| 0.05 | SKLEPNÍ KÓJE BYT č. 6-2 | 2,33 |
| 0.06 | SKLEPNÍ KÓJE BYT č. 5-1 | 2,00 |
| 0.07 | SKLEPNÍ KÓJE BYT č. 5-2 | 2,08 |
| 0.08 | SKLEPNÍ KÓJE BYT č. 4-1 | 2,75 |
| 0.09 | SKLEPNÍ KÓJE BYT č. 4-2 | 2,35 |
| 0.10 | SKLEPNÍ KÓJE BYT č. 3-1 | 2,32 |
| 0.11 | SKLEPNÍ KÓJE BYT č. 3-2 | 2,15 |
| 0.25 | SKLEPNÍ KÓJE BYT č. 7-1 | 3,88 |
| | CELKEM | 60.01 |
| | NP 1-2 CAFE CLUB | |
| 1.18 | VSTUP+SCHODIŠTĚ | 11,73 |
| 0.12 | CHODBA | 14,74 |
| 0.13 | RESTAURACE | 69,76 |
| 0.14 | RESTAURACE | 16,67 |
| 0.15 | RESTAURACE | 17,04 |
| 0.16 | CHODBA | 7,03 |
| 0.17 | ÚKLIDOVÁ KOMORA | 2,39 |
| 0.18 | SOCIÁLNÍ ZÁZEMÍ | 5,51 |
| 0.19 | SOCIÁLNÍ ZÁZEMÍ | 5,38 |
| 0.20 | WC | 1,14 |
| 0.21 | PŘEDSÍŇ WC | 0,99 |
| 0.22 | SKLAD | 4,93 |
| 0.23 | KUCHYŇ | 11,27 |
| 0.24 | KANCELÁŘ | 8,47 |
| | CELKEM | 177.05 |

Tato dokumentace je duševním vlastnictvím f. CEDE Studio, s.r.o

STUPEŇ: DOKUMENTACE SKUTEČNÉHO PROVEDENÍ STAVBY

Č. ZAKÁZKY: 2008-065
DATUM: 31.07.2008
MĚŘÍTKO: 1:75
FORMÁT: 2xA4
PARÉ:

GENERÁLNÍ PROJEKTANT (GP)
Ing. Martin PEKÁREK
Ing. Jan KLIMEŠ
Ing. Pavel HROCH
CEDE Studio, s.r.o. SEMINÁŘNÁ 996/6
110 00 PRAHA 1, TEL: +420 222 241 222

ZODPOVĚDNÁ OSOBA GP
Ing. Pavel HROCH
CEDE Studio, s.r.o. SEMINÁŘNÁ 996/6
110 00 PRAHA 1, TEL: +420 222 241 222

VEDOUCÍ PROJEKTANT ČÁSTI
Ing. Pavel HROCH
CEDE Studio, s.r.o. SEMINÁŘNÁ 996/6
110 00 PRAHA 1, TEL: +420/ 222 241 222

VYPRACOVAL
Ing. Radek KŘÍŽA
CEDE Studio, s.r.o. SEMINÁŘNÁ 996/6
110 00 PRAHA 1, TEL: +420/ 222 241 222

INVESTOR: Městská část Praha 1
Vodičkova 18, Praha 1 – Nové Město, 110 00

STAVBA: ZAMĚŘENÍ PODLAŽNÍCH PLOCH OBJEKTU NA POŘÍČÍ 1933/36

ČÁST DOKUMENTACE: STAVEBNÍ ČÁST
Č. ČÁSTI: B.

NÁZEV VÝKRESU: PŮDORYS 1.PP
Č. VÝKRESU: B.1