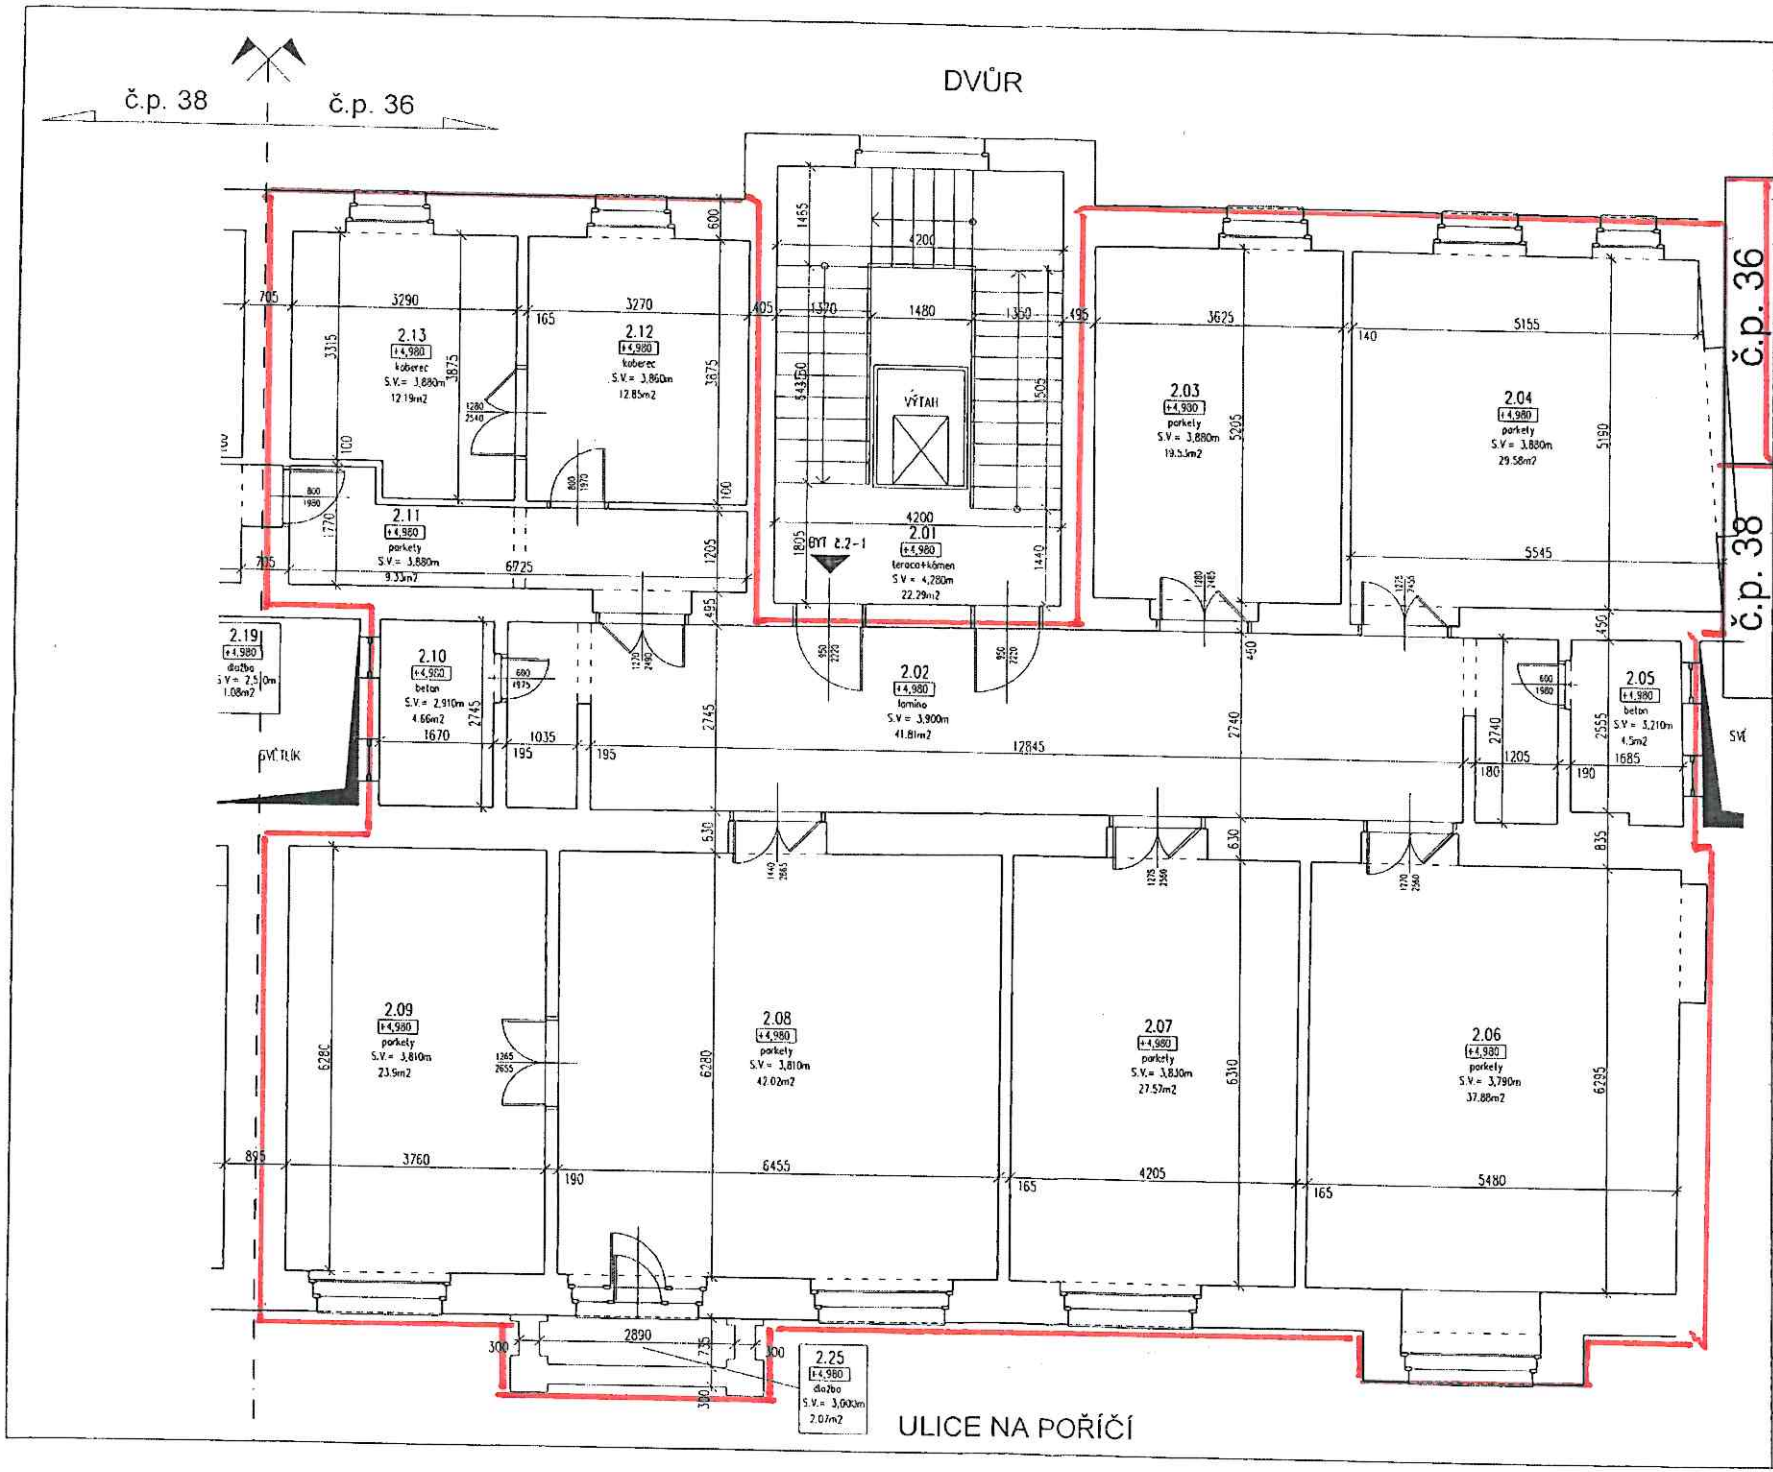

TABULKA MÍSTNOSTÍ

Č.M.	NÁZEV MÍSTNOSTÍ	m²
	SPOLEČNÉ PROSTORY	
2.01	SCHODIŠTĚ	22,29
	BYT č.2-1 - 1,3+1	
2.02	CHODBA	41,81
2.03	POKOJ	19,53
2.04	POKOJ	29,58
2.05	SOCIÁLNÍ ZÁZEMÍ	4,50
2.06	POKOJ	37,88
2.07	POKOJ	27,57
2.08	POKOJ	42,02
2.09	POKOJ	23,90
2.10	SOCIÁLNÍ ZÁZEMÍ	4,66
2.11	CHODBA	9,33
2.12	POKOJ	12,85
2.13	POKOJ	12,19
2.14	CHODBA	9,87
2.15	POKOJ	13,65
2.16	POKOJ	11,87
2.17	CHODBA	16,26
2.18	PŘEDSÍŇ WC	1,50
2.19	WC	1,08
2.20	KOUPELNA	4,37
2.21	KUCHYŇ	23,33
2.22	POKOJ	19,46
2.23	POKOJ	19,44
	CELKEM	386.65
2.24	BALKÓN	2,14
2.25	BALKÓN	2,07
	CELKEM	390.86

Tato dokumentace je duševním vlastnictvím f. CEDE Studio, s.r.o

STUPEŇ: DOKUMENTACE SKUTEČNÉHO PROVEDENÍ STAVBY

Č. ZAKÁZKY: 2008-065
DATUM: 31.07.2008
MĚŘÍTKO: 1:75
FORMÁT: 2xA4
PARÉ:

GENERÁLNÍ PROJEKTANT (GP)
Ing. Martin PEKÁREK
Ing. Jan KLIMEŠ
Ing. Pavel HROCH
CEDE Studio, s.r.o. SENOVÁŽNÁ 996/6 110 00 PRAHA 1, TEL: +420 222 241 222

ZODPOVĚDNÁ OSOBA GP
Ing. Pavel HROCH
CEDE Studio, s.r.o. SENOVÁŽNÁ 996/6 110 00 PRAHA 1, TEL: +420 222 241 222

VEDOUCÍ PROJEKTANT ČÁSTI
Ing. Pavel HROCH
CEDE Studio, s.r.o. SENOVÁŽNÁ 996/6 110 00 PRAHA 1, TEL: +420/ 222 241 222

VYPRACOVAL
Ing. Radek KRÝZA
CEDE Studio, s.r.o. SENOVÁŽNÁ 996/6 110 00 PRAHA 1, TEL: +420/ 222 241 222

INVESTOR: Městská část Praha 1
Vodičkova 18, Praha 1 - Nové Město, 110 00

STAVBA: ZAMĚŘENÍ PODLAŽNÍCH PLOCH OBJEKTU NA POŘÍČÍ 1933/36

ČÁST DOKUMENTACE: STAVEBNÍ ČÁST — Č. ČÁSTI: B.

NÁZEV VÝKRESU: PŮDORYS 2.NP — Č. VÝKRESU: B.3