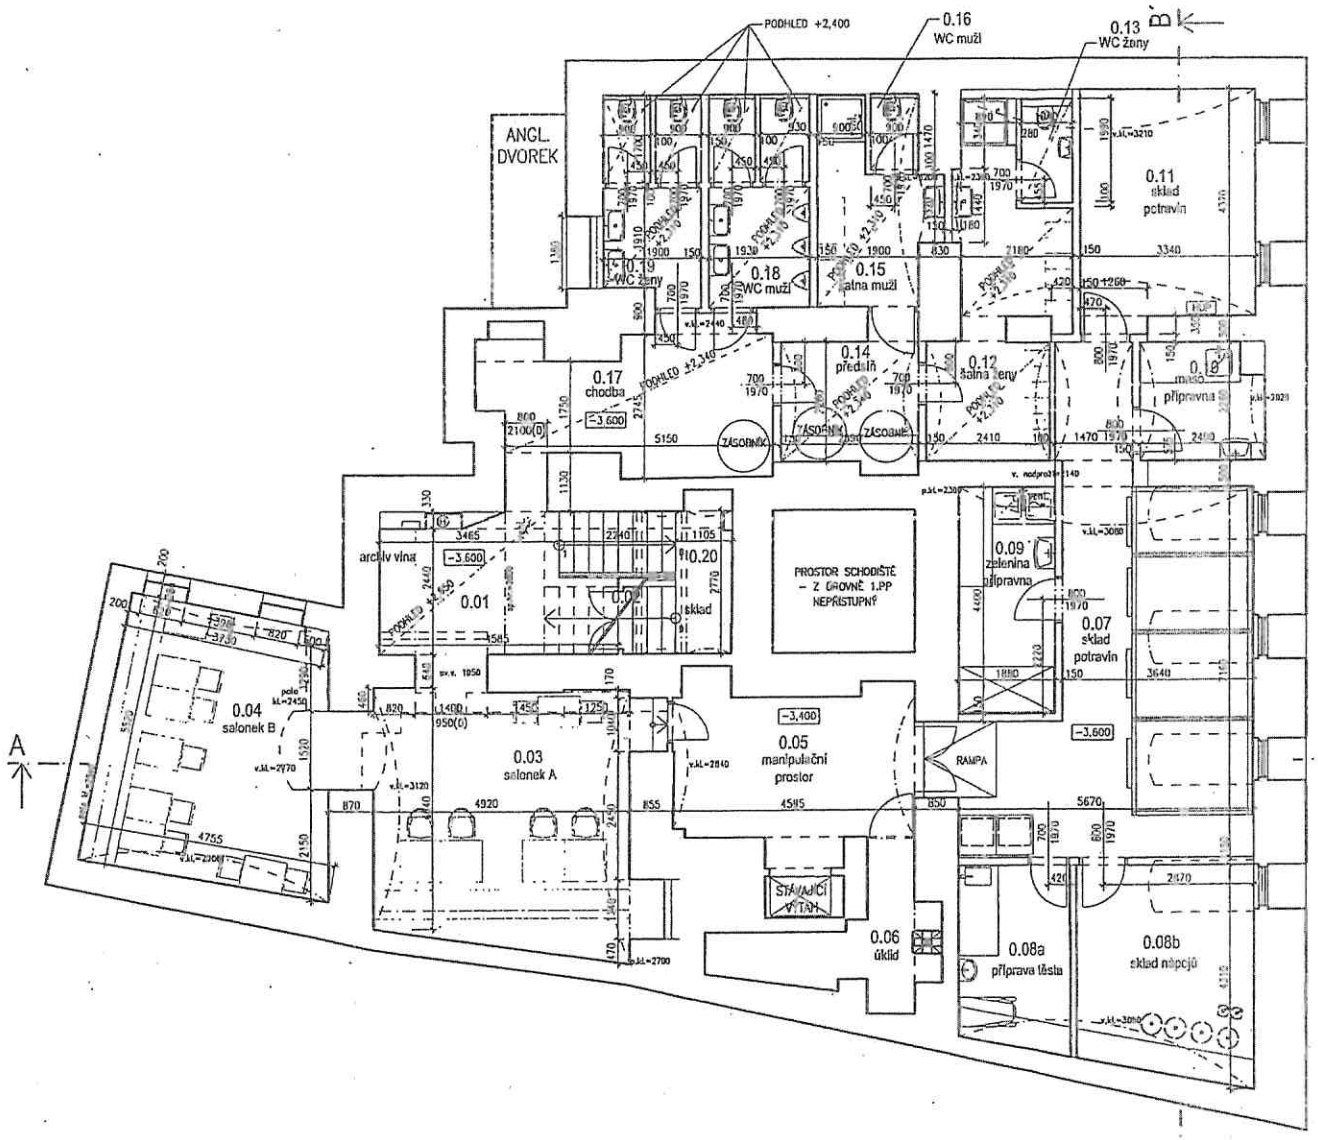


TABULKA MÍSTNOSTÍ				1.PP
Č.M.	OČEL. MÍSTNOSTÍ	m²	PODLAHA	POZNÁMKA
0.01	ARCHIV VÍNA	10,2	dřevěná prkna dub moření	režné zdivo nebo sádrová stěrka
0.02	SKLAD	3,1	keramická dlažba	sádrová omítka
0.03	SALÓNEK A	26,1	dřevěná prkna dub moření	sádrová omítka
0.04	SALÓNEK B	23,2	dřevěná prkna dub moření	sádrová omítka
0.05	MANIPULAČNÍ PROSTOR	13,2	keramická dlažba	sádrová omítka
0.06	ÚKLID	6,8	keramická dlažba	keram. obklad + sádrová omítka
0.07	SKLAD POTRAVIN	36,3	keramická dlažba	keram. obklad + sádrová omítka
0.08a	PŘÍPRAVA TĚSTA	7,5	keramická dlažba	keram. obklad + sádrová omítka
0.08b	SKLAD NÁPOJŮ	13,5	keramická dlažba	keram. obklad + sádrová omítka
0.09	PŘÍPRAVNA ZELENINY	8,3	keramická dlažba	keram. obklad + sádrová omítka
0.10	PŘÍPRAVNA MASA	5,1	keramická dlažba	keram. obklad + sádrová omítka
0.11	SKLAD POTRAVIN	15,0	keramická dlažba	keram. obklad + sádrová omítka
0.12	ŠATNA ŽENY	12,8	keramická dlažba	keram. obklad + SDK podhled
0.13	WC ŽENY	1,9	keramická dlažba	keram. obklad + SDK podhled
0.14	PŘEDSÍŇ	6,7	keramická dlažba	sádrová omítka + SDK podhled
0.15	ŠATNA MUŽI	6,0	keramická dlažba	keram. obklad + SDK podhled
0.16	WC MUŽI	1,3	keramická dlažba	keram. obklad + SDK podhled
0.17	CHODBA / KOTELNA	14,7	keramická dlažba	sádrová omítka + SDK podhled
0.18	WC MUŽI	7,5	keramická dlažba	keram. obklad + SDK podhled
0.19	WC ŽENY	6,9	keramická dlažba	keram. obklad + SDK podhled
0.20	SCHODIŠTĚ	9,2	perlandská dlažba	sádrová omítka

Ověřeno
odborem výstavby ÚMČ P1
při kolaudaci stavby
dne 12.8.2011
č.j. Výst. 088155/2011-Ha-2/1042

projekt / project / PIZZE... REKO... INTE...
Na Poříčí 16
110 00 Praha 1

investor / client / COLOSEUM RESTAURANTS s.r.o.
110 00 Praha 1

návrh / design / Ing.arch. Marek Veleba
Ing.arch. Dana Matoušová
Ing. Pavlína Sovišová


zodpovědný projektant / project director / OIKOI ARCHITEKTI s.r.o.
Na Kopečku 1278/9
180 00 - Praha 8
+420 605 518 957
architekti@oikoi.eu
IČ: 284 60 791
DIČ: cz 284 60 791

projektant části / prepared by /

stupeň / phase: dokumentace skutečného provedení stavby
část / part: architektonické a stavebně technické řešení
měřítko / scale: 1:100
datum / date: 6/2011
č. výkresu / drawing No.: A1
č. revize / revision No.: 0

výkres / drawing: půdorys 1.PP

A1

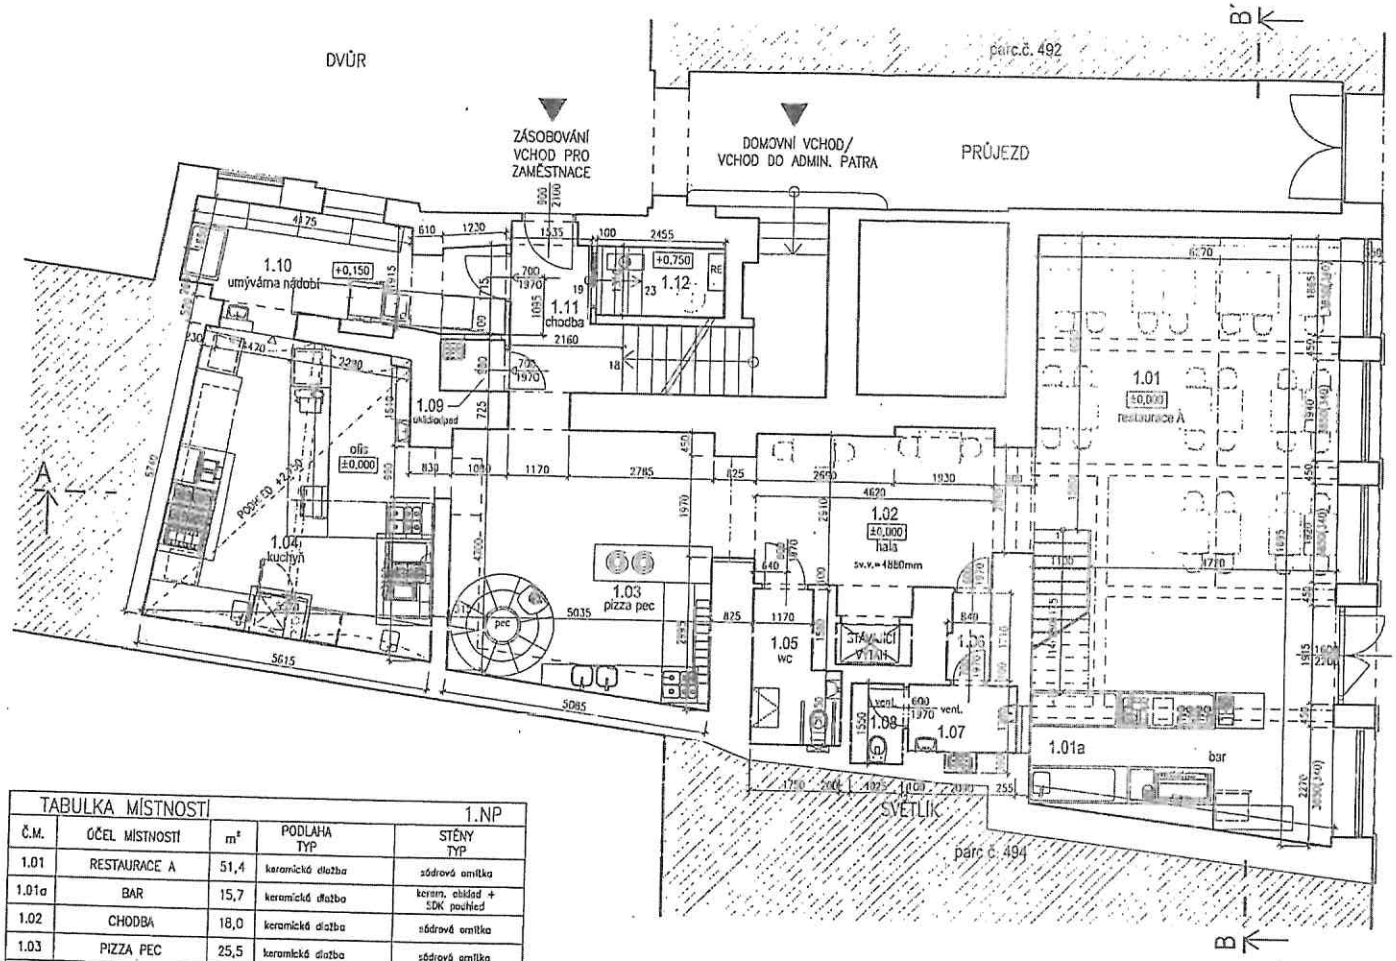

TABULKA MÍSTNOSTÍ				1.NP
Č.M.	ÚČEL MÍSTNOSTÍ	m²	PODLAHA TYP	STĚNY TYP
1.01	RESTAURACE A	51,4	keramická dlažba	sádrová omítka
1.01a	BAR	15,7	keramická dlažba	keram. obklad + SDK podhled
1.02	CHODBA	18,0	keramická dlažba	sádrová omítka
1.03	PIZZA PEC	25,5	keramická dlažba	sádrová omítka
1.04	KUCHYNĚ/OFIS	28,1	keramická dlažba	keram. obklad + sádrová omítka
1.05	WC–os.handicap.	4,4	keramická dlažba	keram. obklad + sádrová omítka
1.06	PŘEDSÍŇ WC	1,4	keramická dlažba	keram. obklad + sádr.omítka + SDK podhl.
1.07	WC – MUŽI	2,9	keramická dlažba	keram. obklad + sádrová omítka
1.08	WC – MUŽI	1,6	keramická dlažba	keram. obklad + sádrová omítka
1.09	ÚKLID/ODPAD	1,2	keramická dlažba	keram. obklad + sádrová omítka
1.10	UMÝVÁRNA NÁDOBÍ	12,0	keramická dlažba	keram. obklad + sádrová omítka
1.11	CHODBA	6,5	keramická dlažba	keram. obklad + sádrová omítka
1.12	TECH. MÍSTNOST	3,2	keramická dlažba	rezné zdivo nebo sanační omítka

Otevřeno
odborem výstavby ÚMČ P1
při kolaudaci stavby
dne 12.8.2011
Č.j. Výst. OVP 1255/2011-Ha-č/1042

45

projekt / project / PIZZERIE COLOSEUM REKONSTRUKCE INTERIÉRU
Na Poříčí 16
110 00 Praha 1

investor / client / COLOSEUM RESTAURANTS s.r.o.
Voršilská 30
110 00 Praha 1

návrh / design / Ing.arch. Marek Veleba
Ing.arch. Dana Matoušová
Ing. Pavlína Sovišová

zodpovědný projektant / project director / OIKOI ARCHITEKTI s.r.o.
Na Kopečku 1279/9
180 00 - Praha 8
+420 605 506 057
architekti@oikoi.eu
IČ: 284 60 791
DIČ: cz 284 60 791

projektant čísil / prepared by /

stupeň / phase / dokumentace skutečného provedení stavby


část / part / architektonické a stavebně technické řešení

měřítko / scale / 1:100

datum / date / 6/2011

č. výkresu / drawing No. / A2 | č. revize / revision No. / 0

výkres / drawing / půdorys 1.NP

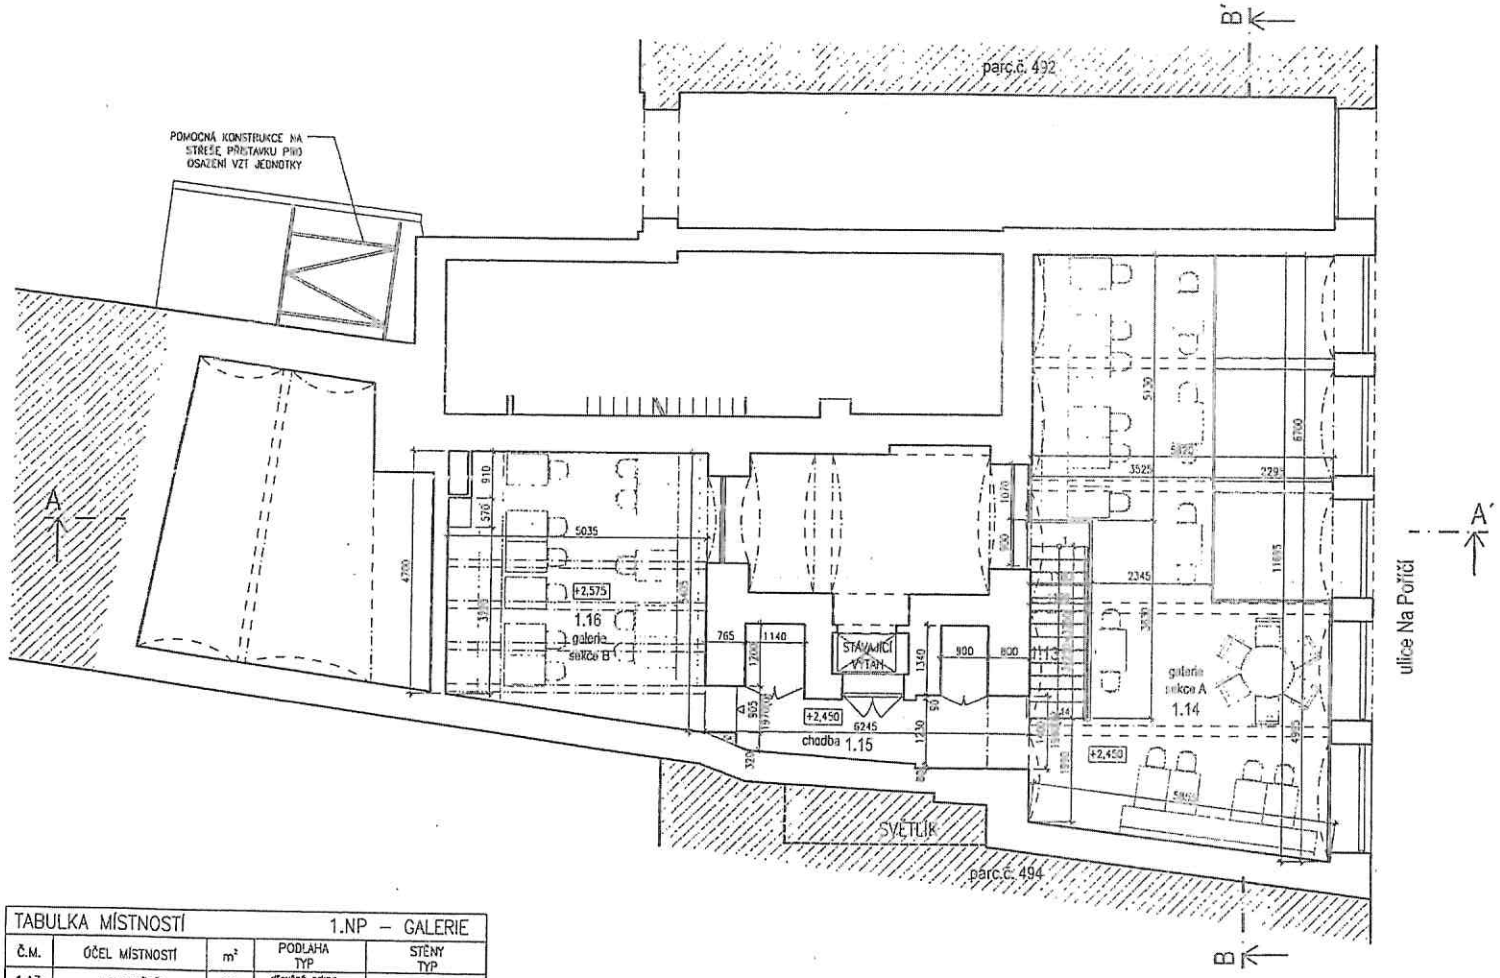

TABULKA MÍSTNOSTÍ			1.NP – GALERIE	
Č.M.	ÚČEL MÍSTNOSTÍ	m²	PODLAHA TYP	STĚNY TYP
1.13	SCHODIŠTĚ	3,6	dřevěná prkna dub mořený	sádrová omítka
1.14	RESTAURACE GALERIE – SEKCE – A	46,1	dřevěná prkna dub mořený	sádrová omítka
1.15	CHODBA	7,8	dřevěná prkna dub mořený	sádrová omítka
1.16	RESTAURACE GALERIE – SEKCE – B	25,0	dřevěná prkna dub mořený	sádrová omítka

Ověřeno
odborem výstavby ÚMČ P1
při kolaudaci stavby
dne 15. 8. 2011
č.j. Výst. 088757/2011-Ka-2/1042

projekt / project / PIZZERIE COLOSEUM REKONSTRUKCE INTERIÉRU

Na Poříčí 16
110 00 Praha 1

investor / client / COLOSEUM RESTAURANTS s.r.o.

Voršilská 30
110 00 Praha 1

návrh / design / Ing.arch. Marek Veleba
Ing.arch. Dana Matoušová
Ing. Pavlína Sovišová

zodpovědný projektant / project director / OIKOI ARCHITEKTI s.r.o.
Na Kopečku 1278/9
180 00 - Praha 8

+420 605 568 557
architekti@oikoi.eu
IČ: 284 60 791
DIČ: cz 284 60 791

projektant části / prepared by /

stupeň / phase / dokumentace skutečného provedení stavby


část / part / architektonické a stavebně technické řešení

měřítko / scale / 1:100

datum / date / 6/2011

č. výkresu / drawing No. / A3 | č. revize / revision No. / 0

výkres / drawing / půdorys galerie

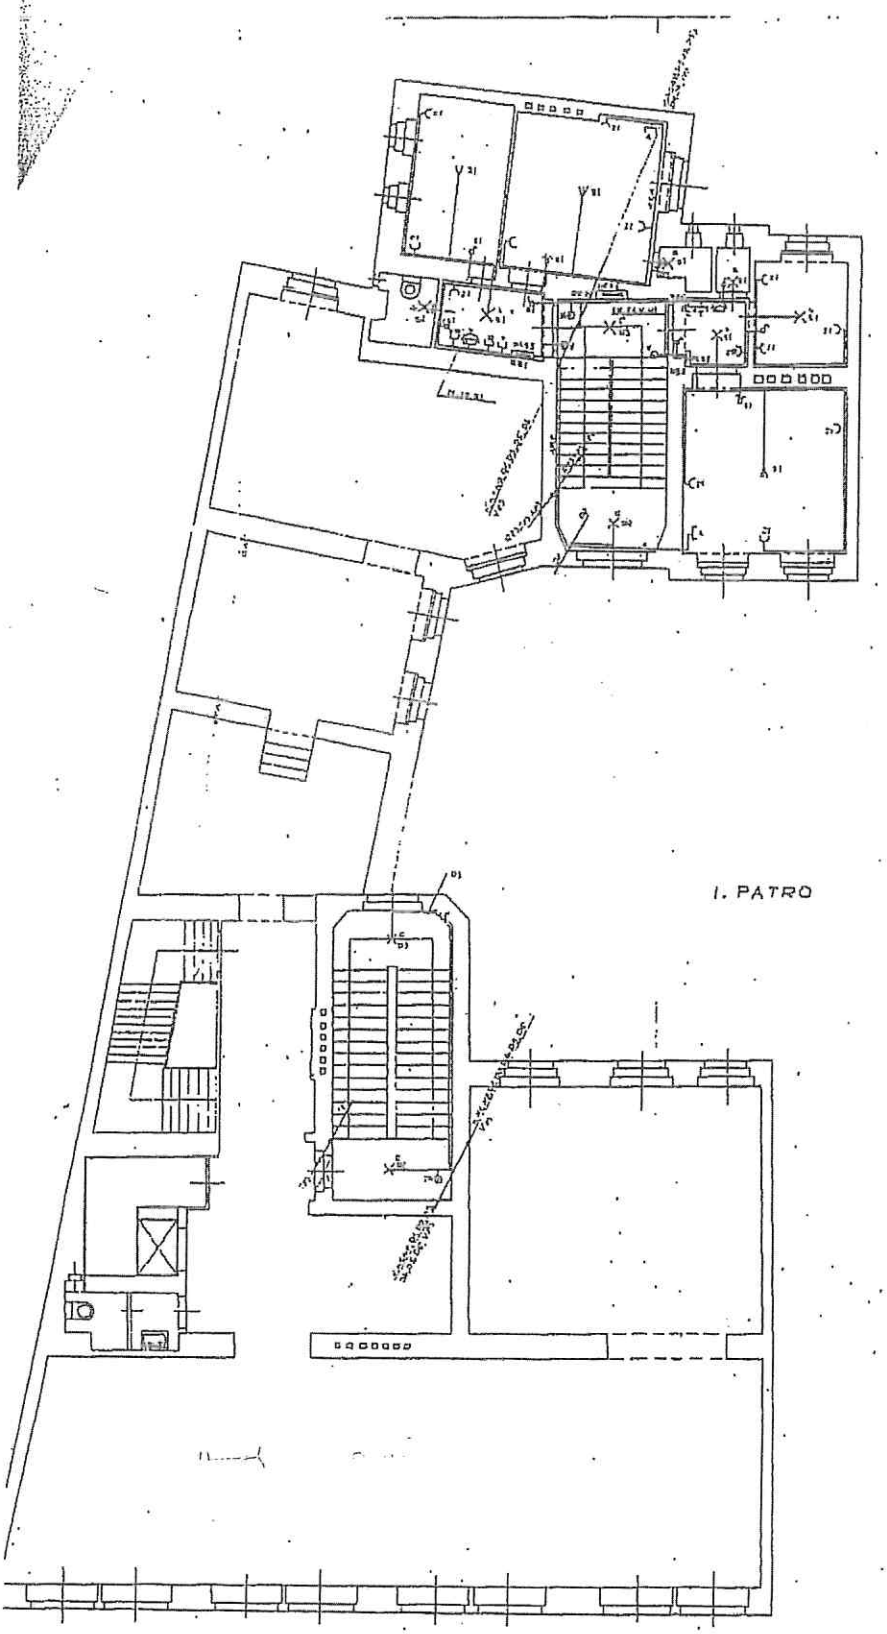
I. PATRO